



附近見取り図 6.1/200

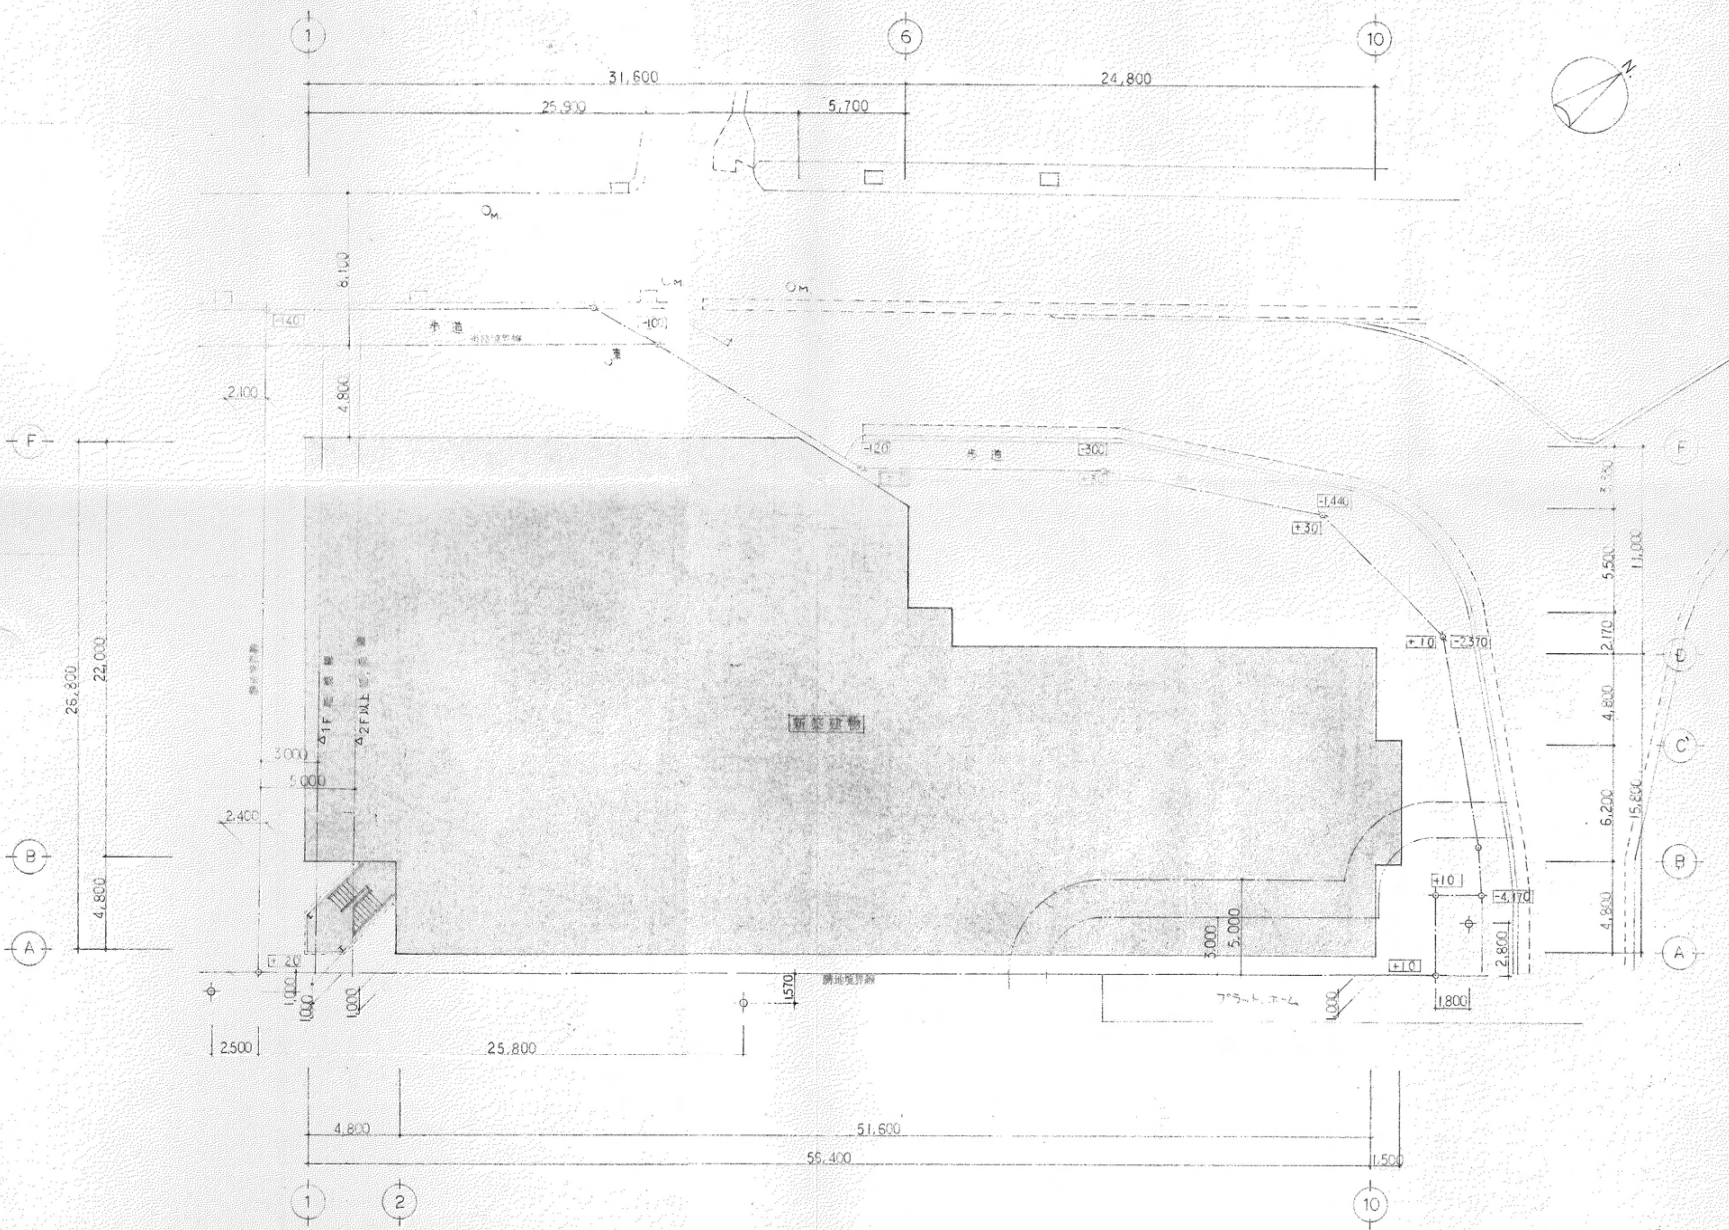

配置図 6.1/200

別添資料1
竣工図面の写し(抜粋)


御殿場市駅南駐車場新築工事			
図面	配置図・附近見取り図		
縮尺	× 1/200	図面番号	A-G
設計	玉野総合コンサルタント株式会社		

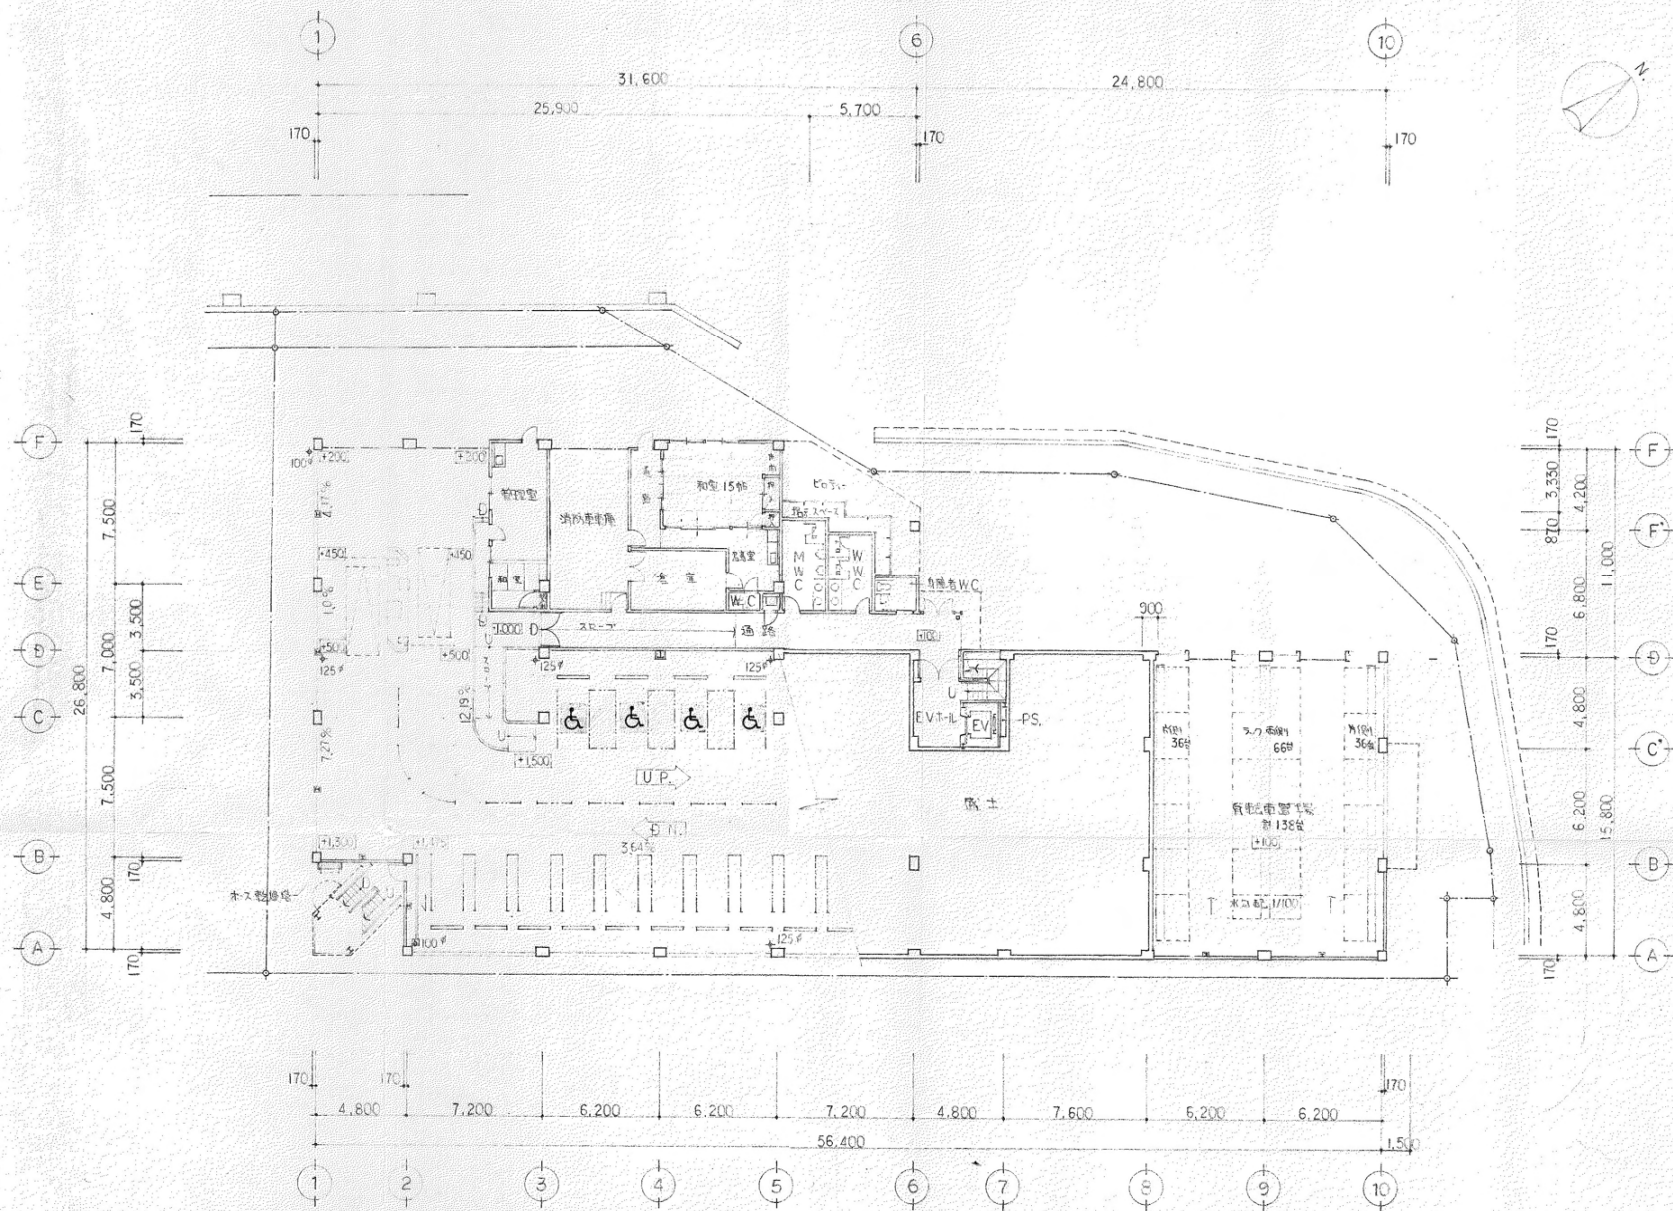

1 階 平面図 1/200

別添資料1
竣工図面の写し(抜粋)


御殿場市駅南駐車場新築工事			
図面	1 階 平面図		
縮尺	1/200	図面番号	A-7
設計	玉野総合コンサルタント株式会社		

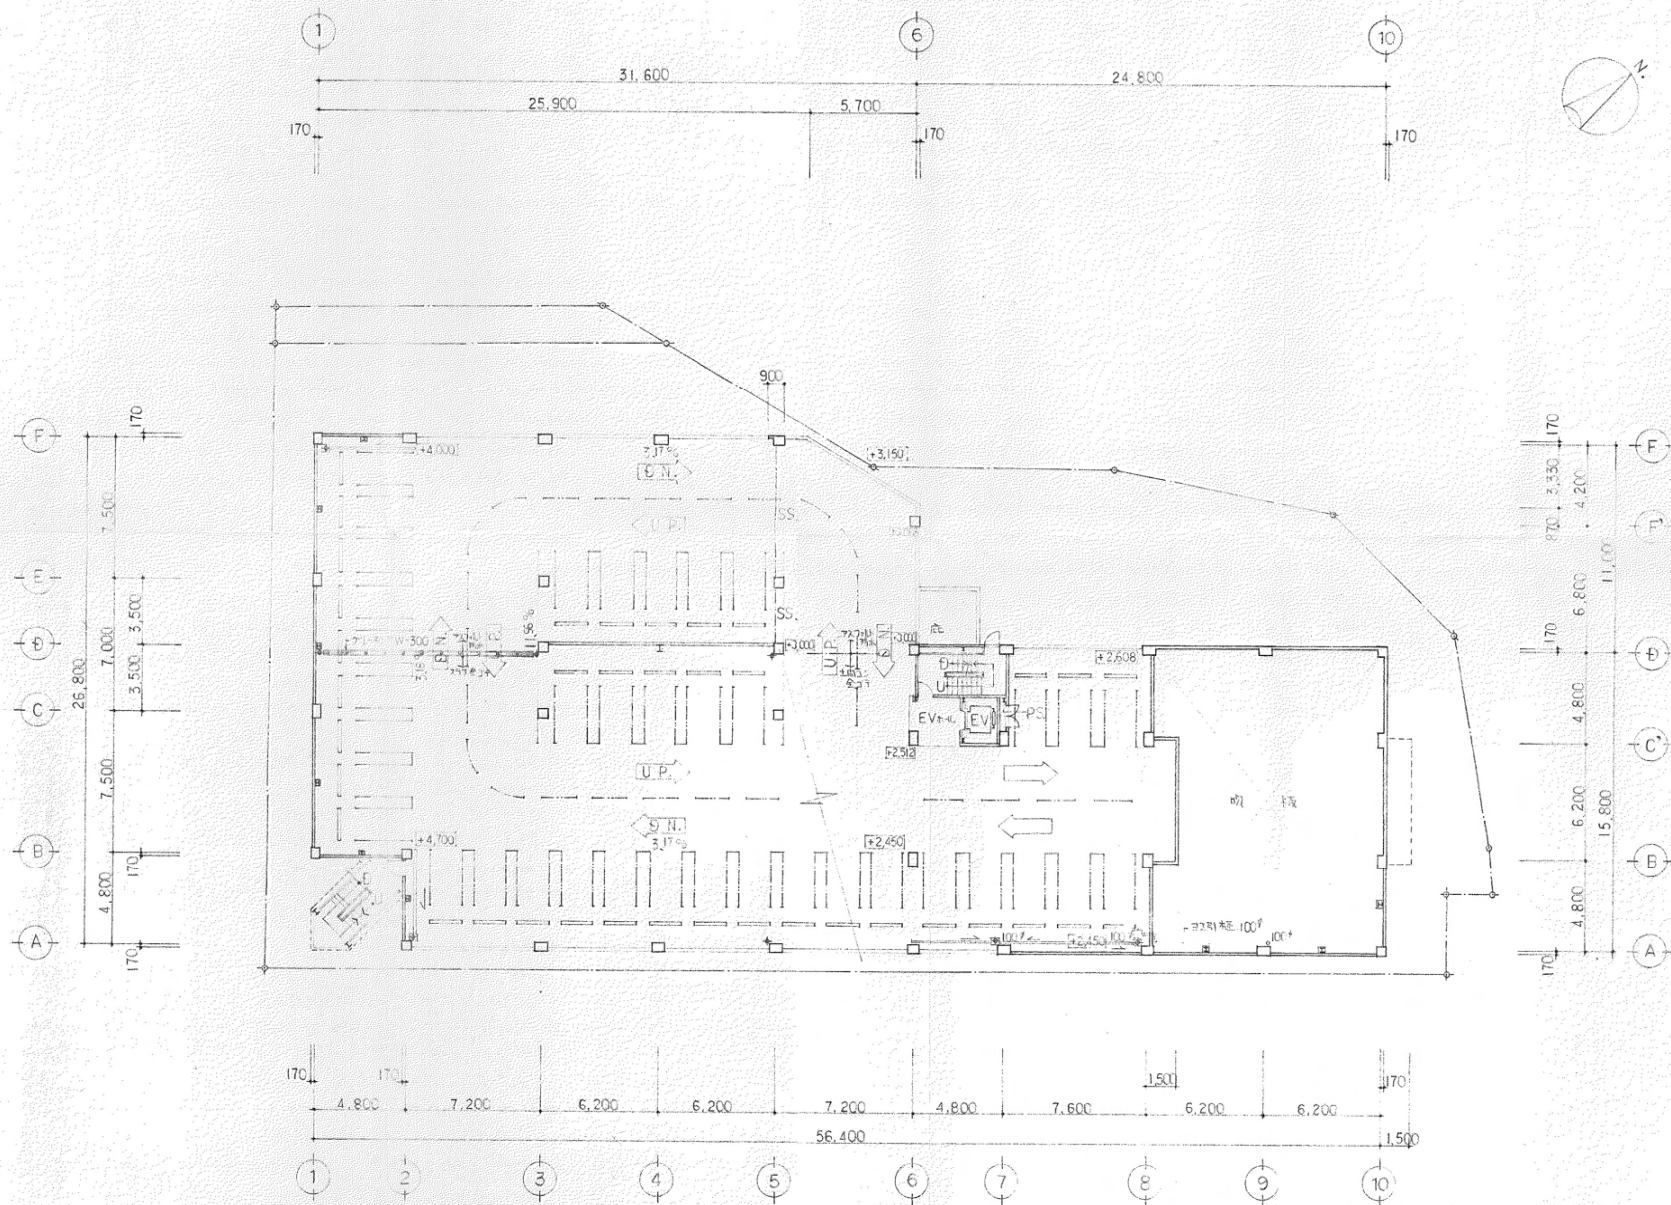

2 階 平面図 1/200

別添資料1
竣工図面の写し(抜粋)

御殿場市駅南駐車場新築工事			
図 面	2 階 平面図		
縮 尺	1/200	図面番号	A-8
設 計	玉野総合コンサルタント株式会社		

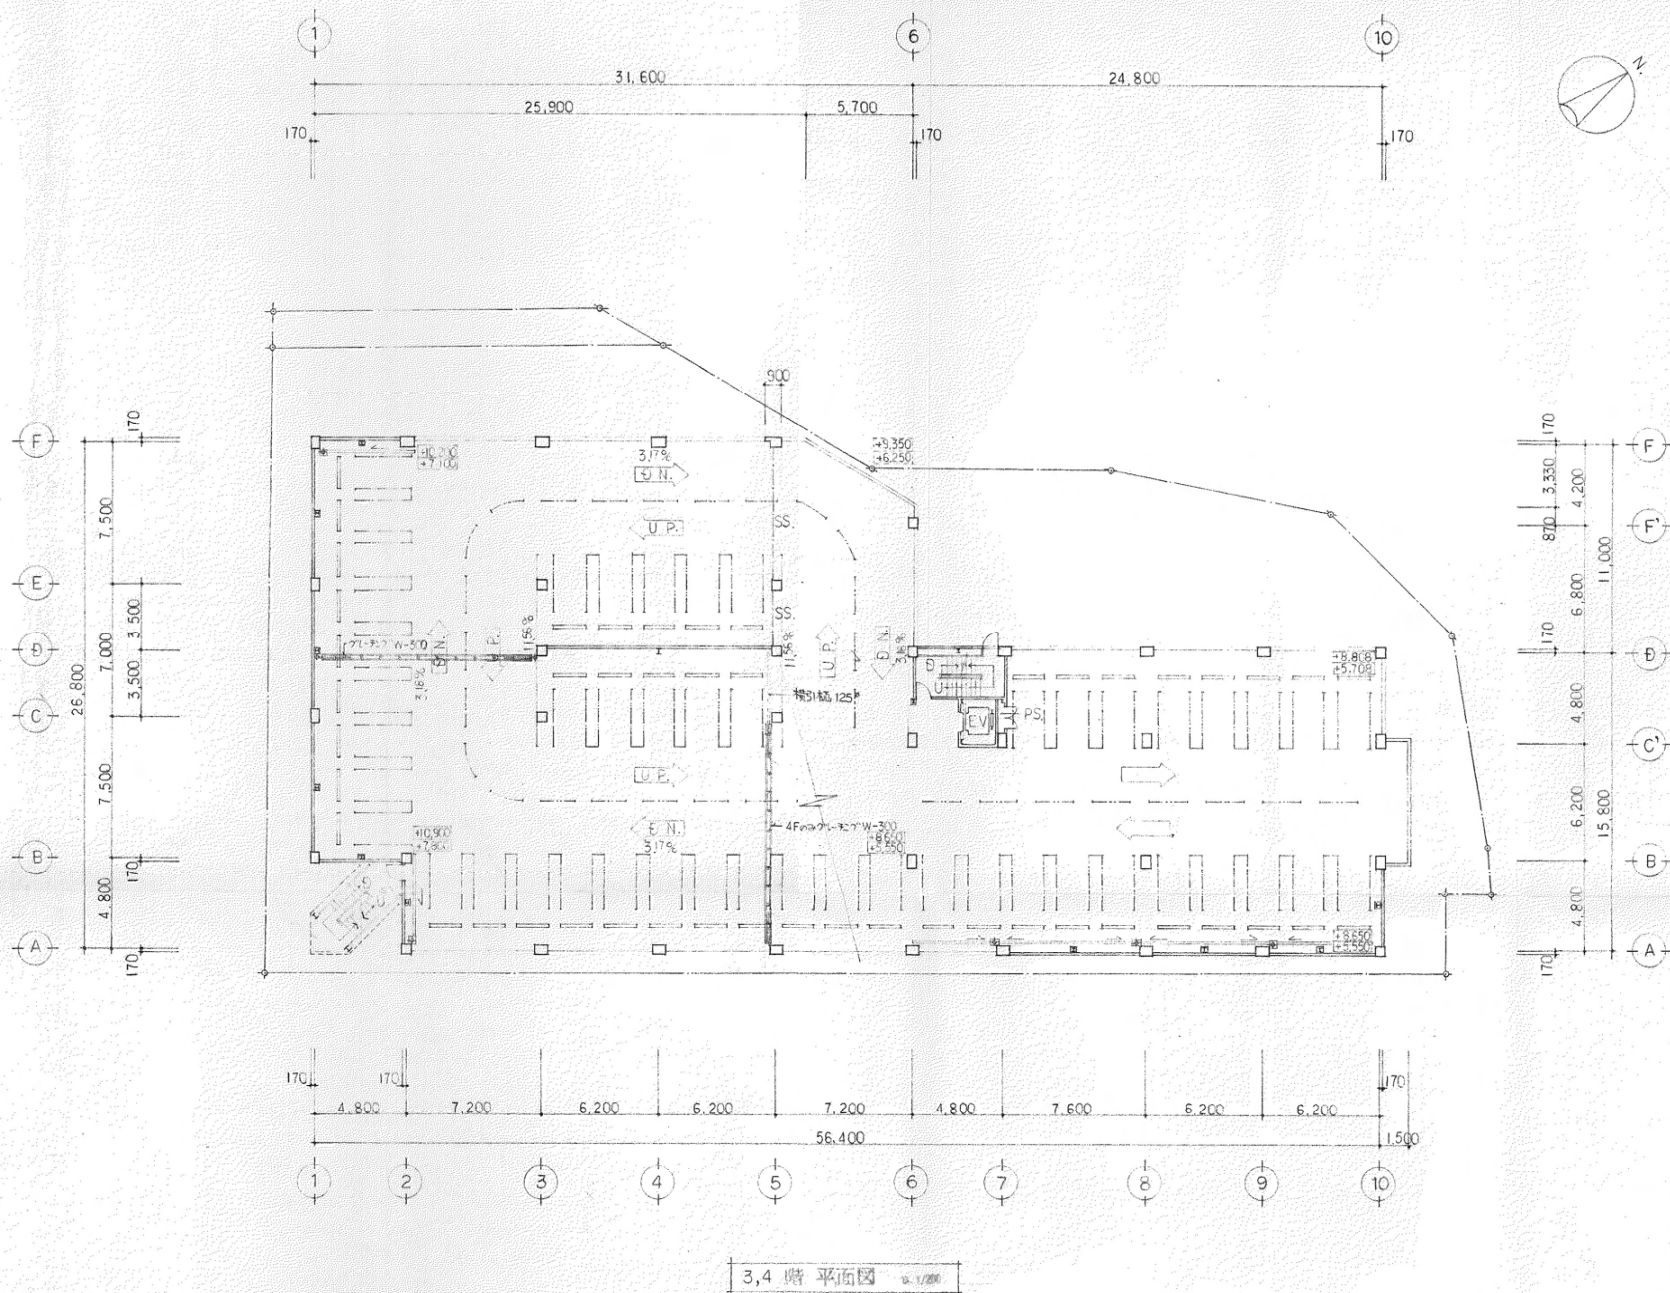

別添資料1
竣工図面の写し(抜粋)

御殿場市駅南駐車場新築工事			
図面	3,4 階 平面図		
縮尺	1/200	図面番号	A-9
設計	玉野総合コンサルタント株式会社		

